




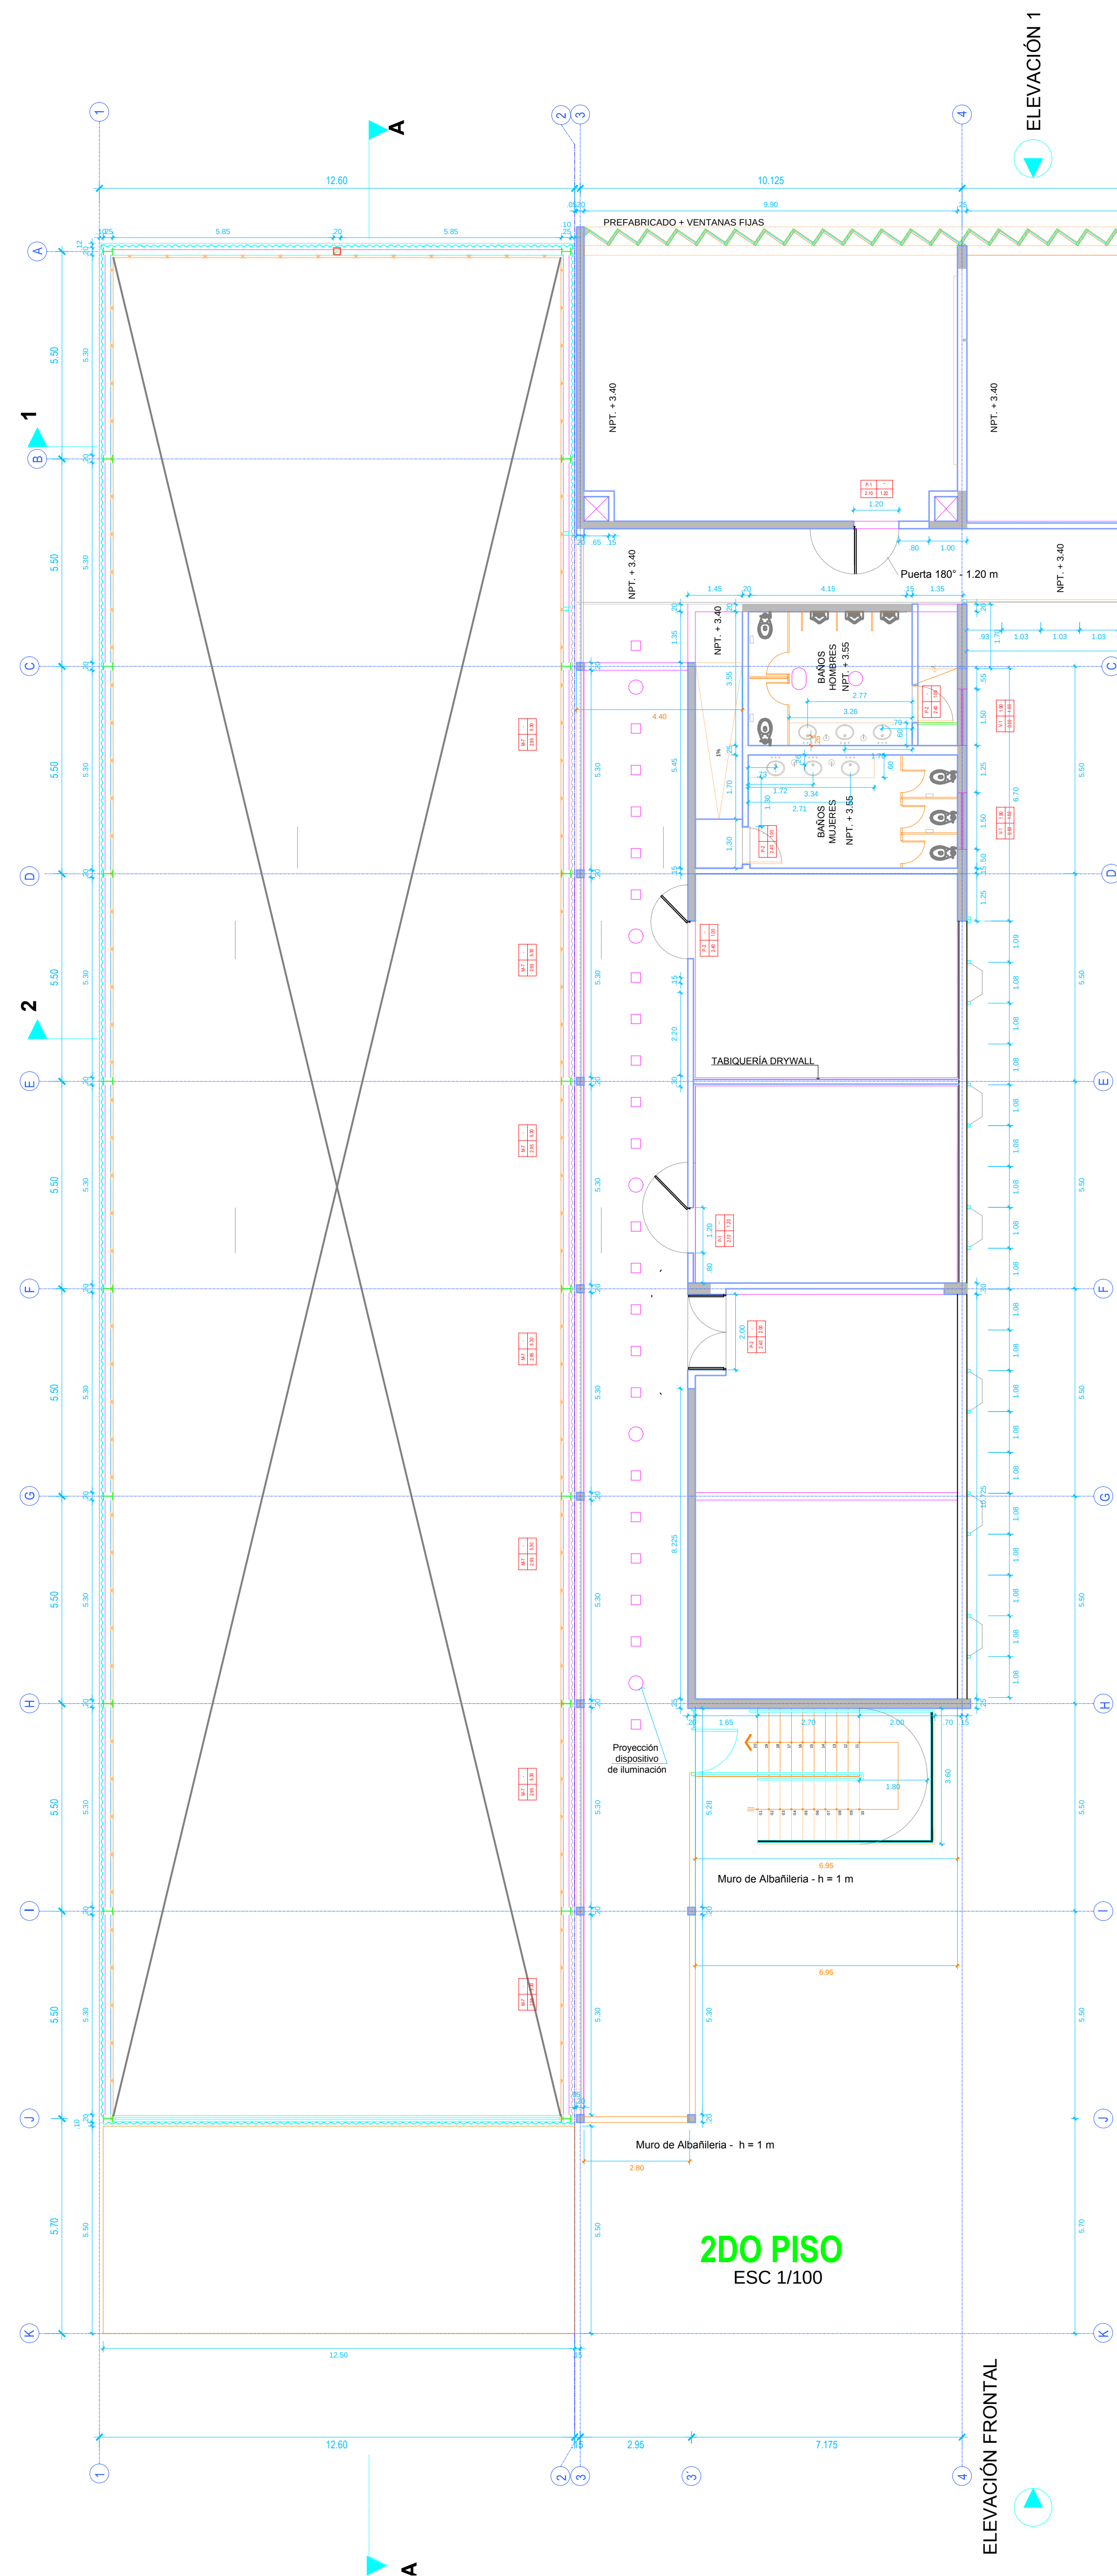


ELEVACIÓN 1

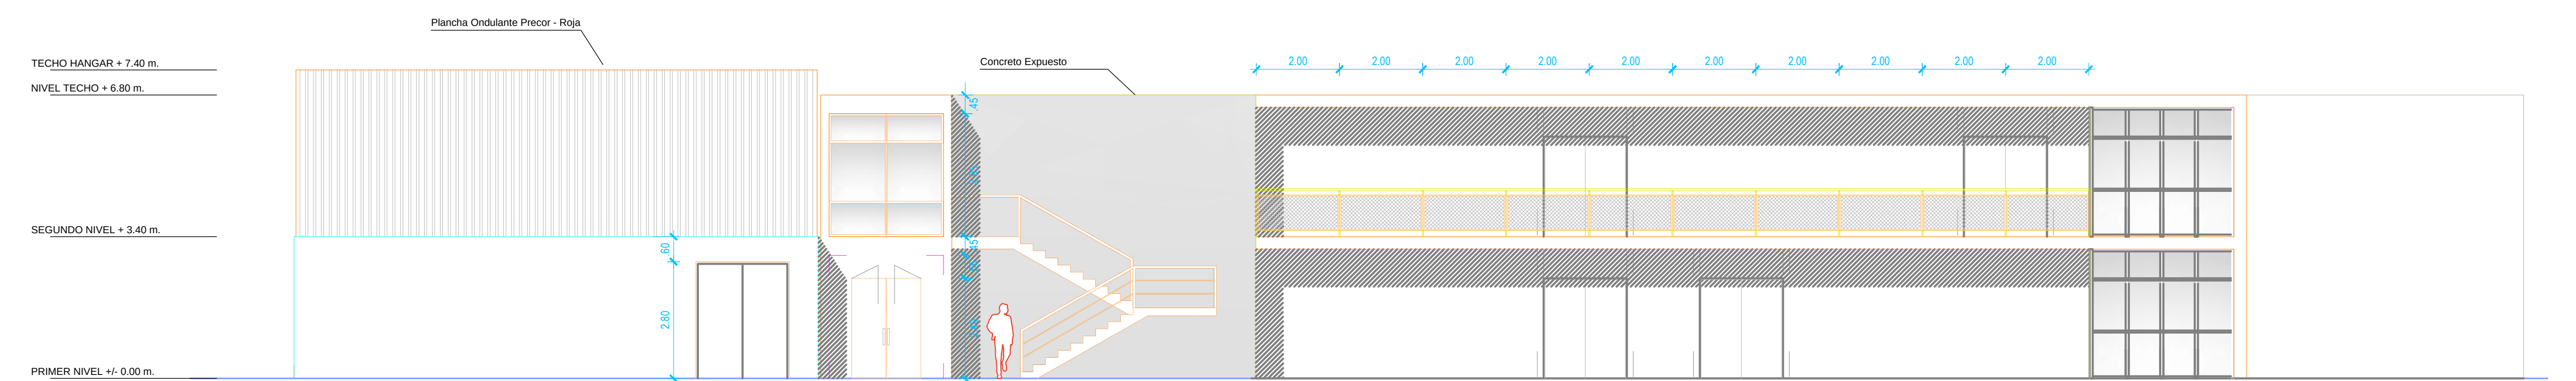

ELEVACIÓN FRONTAL

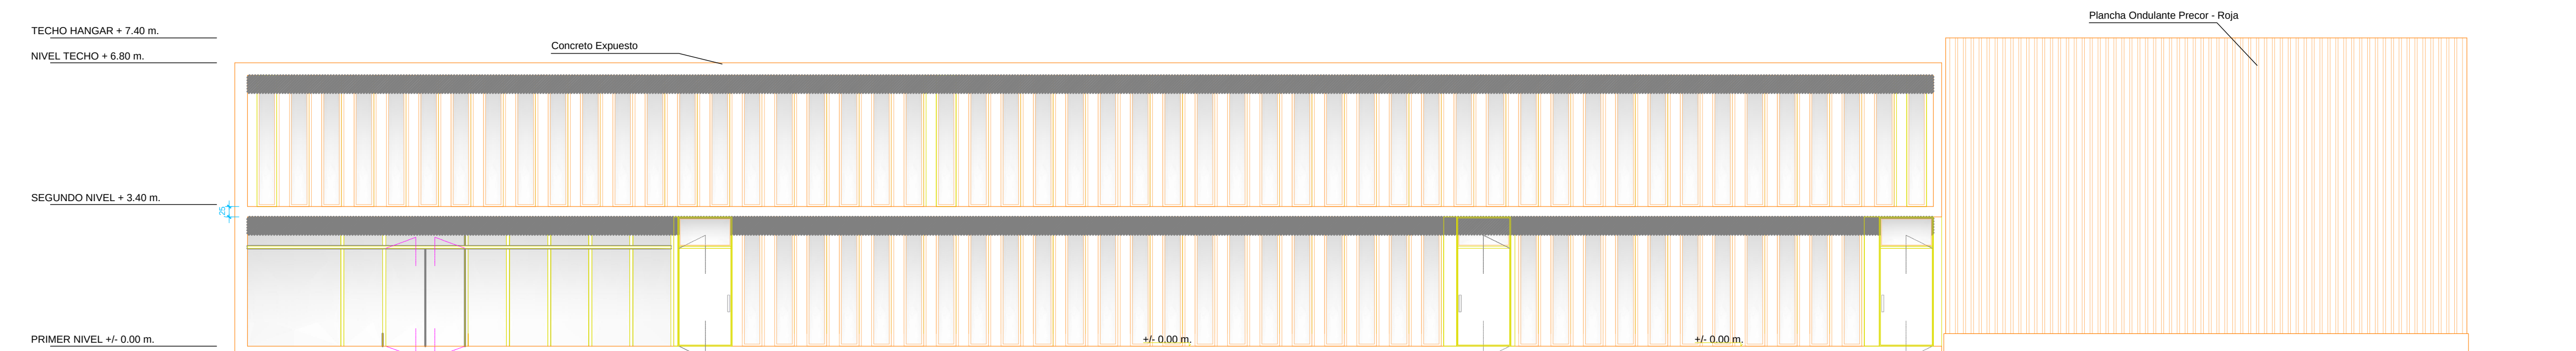

ELEVACIÓN 1

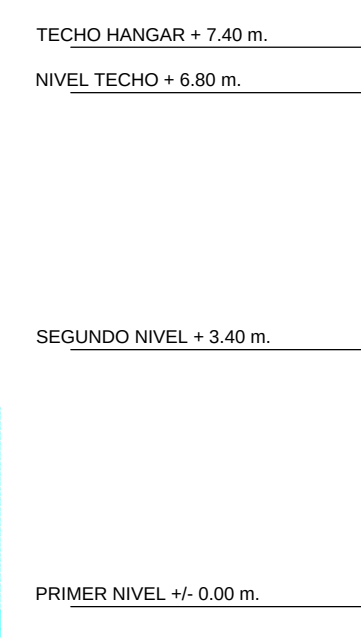

ELEVACIÓN 2