


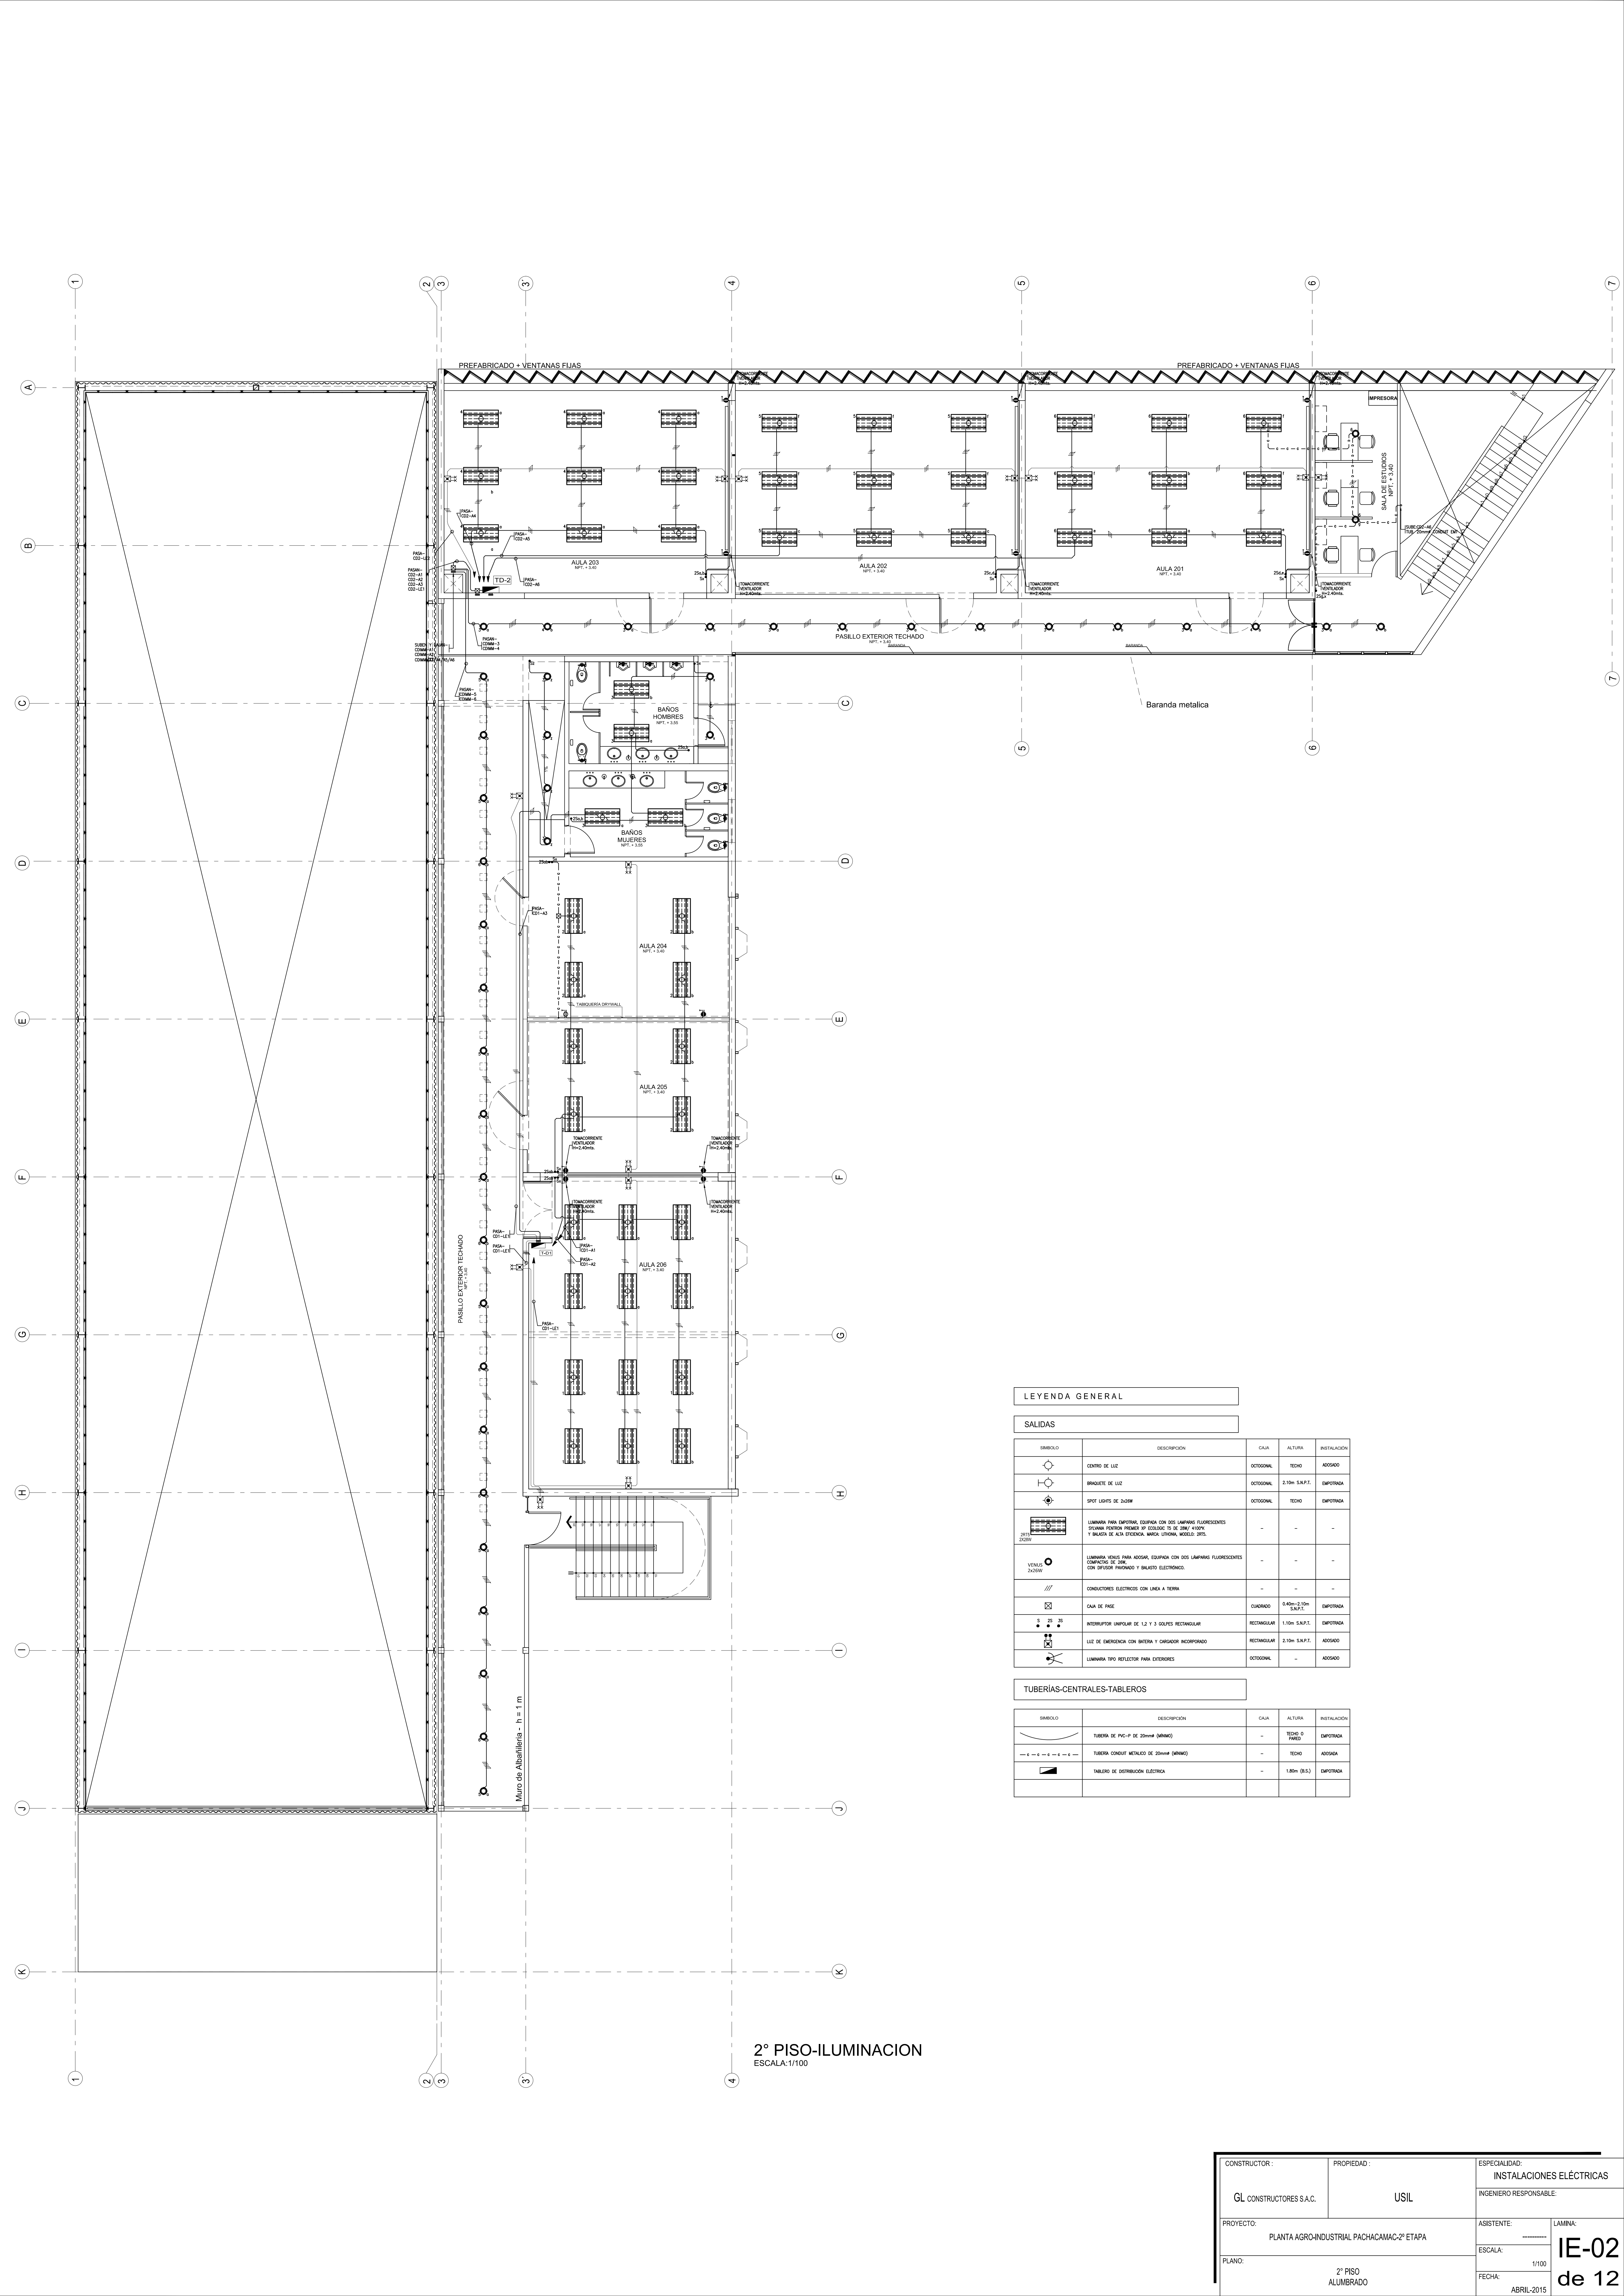

2° PISO-ILUMINACION

ESCALA:1/100

LEYENDA GENERAL

SALIDAS

SÍMBOLO	DESCRIPCIÓN	CASA	ALTURA	INSTALACIÓN
	CENTRO DE LUZ	OCCASIONAL	TECHO	ADOSADO
	BRACKETE DE LUZ	OCCASIONAL	2.10m S.N.P.T.	EMPOTRADA
	SPOT LIGHTS DE 2x20W	OCCASIONAL	TECHO	EMPOTRADA
	CONDUCTORES ELECTRICOS CON UNIA A TIERRA	-	-	-
	Caja de fase	CUADRADO	0.40m-0.50m S.N.P.T.	EMPOTRADA
	INTERRUPTOR UNIPOLAR DE 1.2 Y 3 GOLPES RECTANGULAR	RECTANGULAR	1.10m S.N.P.T.	EMPOTRADA
	LUZ DE EMERGENCIA CON BATERIA Y CARGADOR INCORPORADO	RECTANGULAR	2.10m S.N.P.T.	ADOSADO
	LUMINARIA TIPO REFLECTOR PARA EXTERIORES	OCCASIONAL	-	ADOSADO

TUBERIAS-CENTRALES-TABLEROS

SÍMBOLO	DESCRIPCIÓN	CASA	ALTURA	INSTALACIÓN
	TUBERIA DE PVC-F DE 20mm (MANGA)	-	TECHO O PARED	EMPOTRADA
	TUBERIA CONDUIT METALICO DE 20mm (MANGA)	-	TECHO	ADOSADA
	TABLERO DE DISTRIBUCION ELECTRICA	-	1.80m (B.S.)	EMPOTRADA

CONSTRUCTOR :	PROPIEDAD :	ESPECIALIDAD:	
GL CONSTRUCTORES S.A.C.	USIL	INSTALACIONES ELÉCTRICAS	
PROYECTO:		INGENIERO RESPONSABLE:	
PLANTA AGRO-INDUSTRIAL PACHACAMAC-2° ETAPA			
PLANO:		ASISTENTE:	LAMINA:
2° PISO		ESCALA:	IE-02
ALUMBRADO		1/100	de 12
		FECHA:	
		ABRIL-2015	