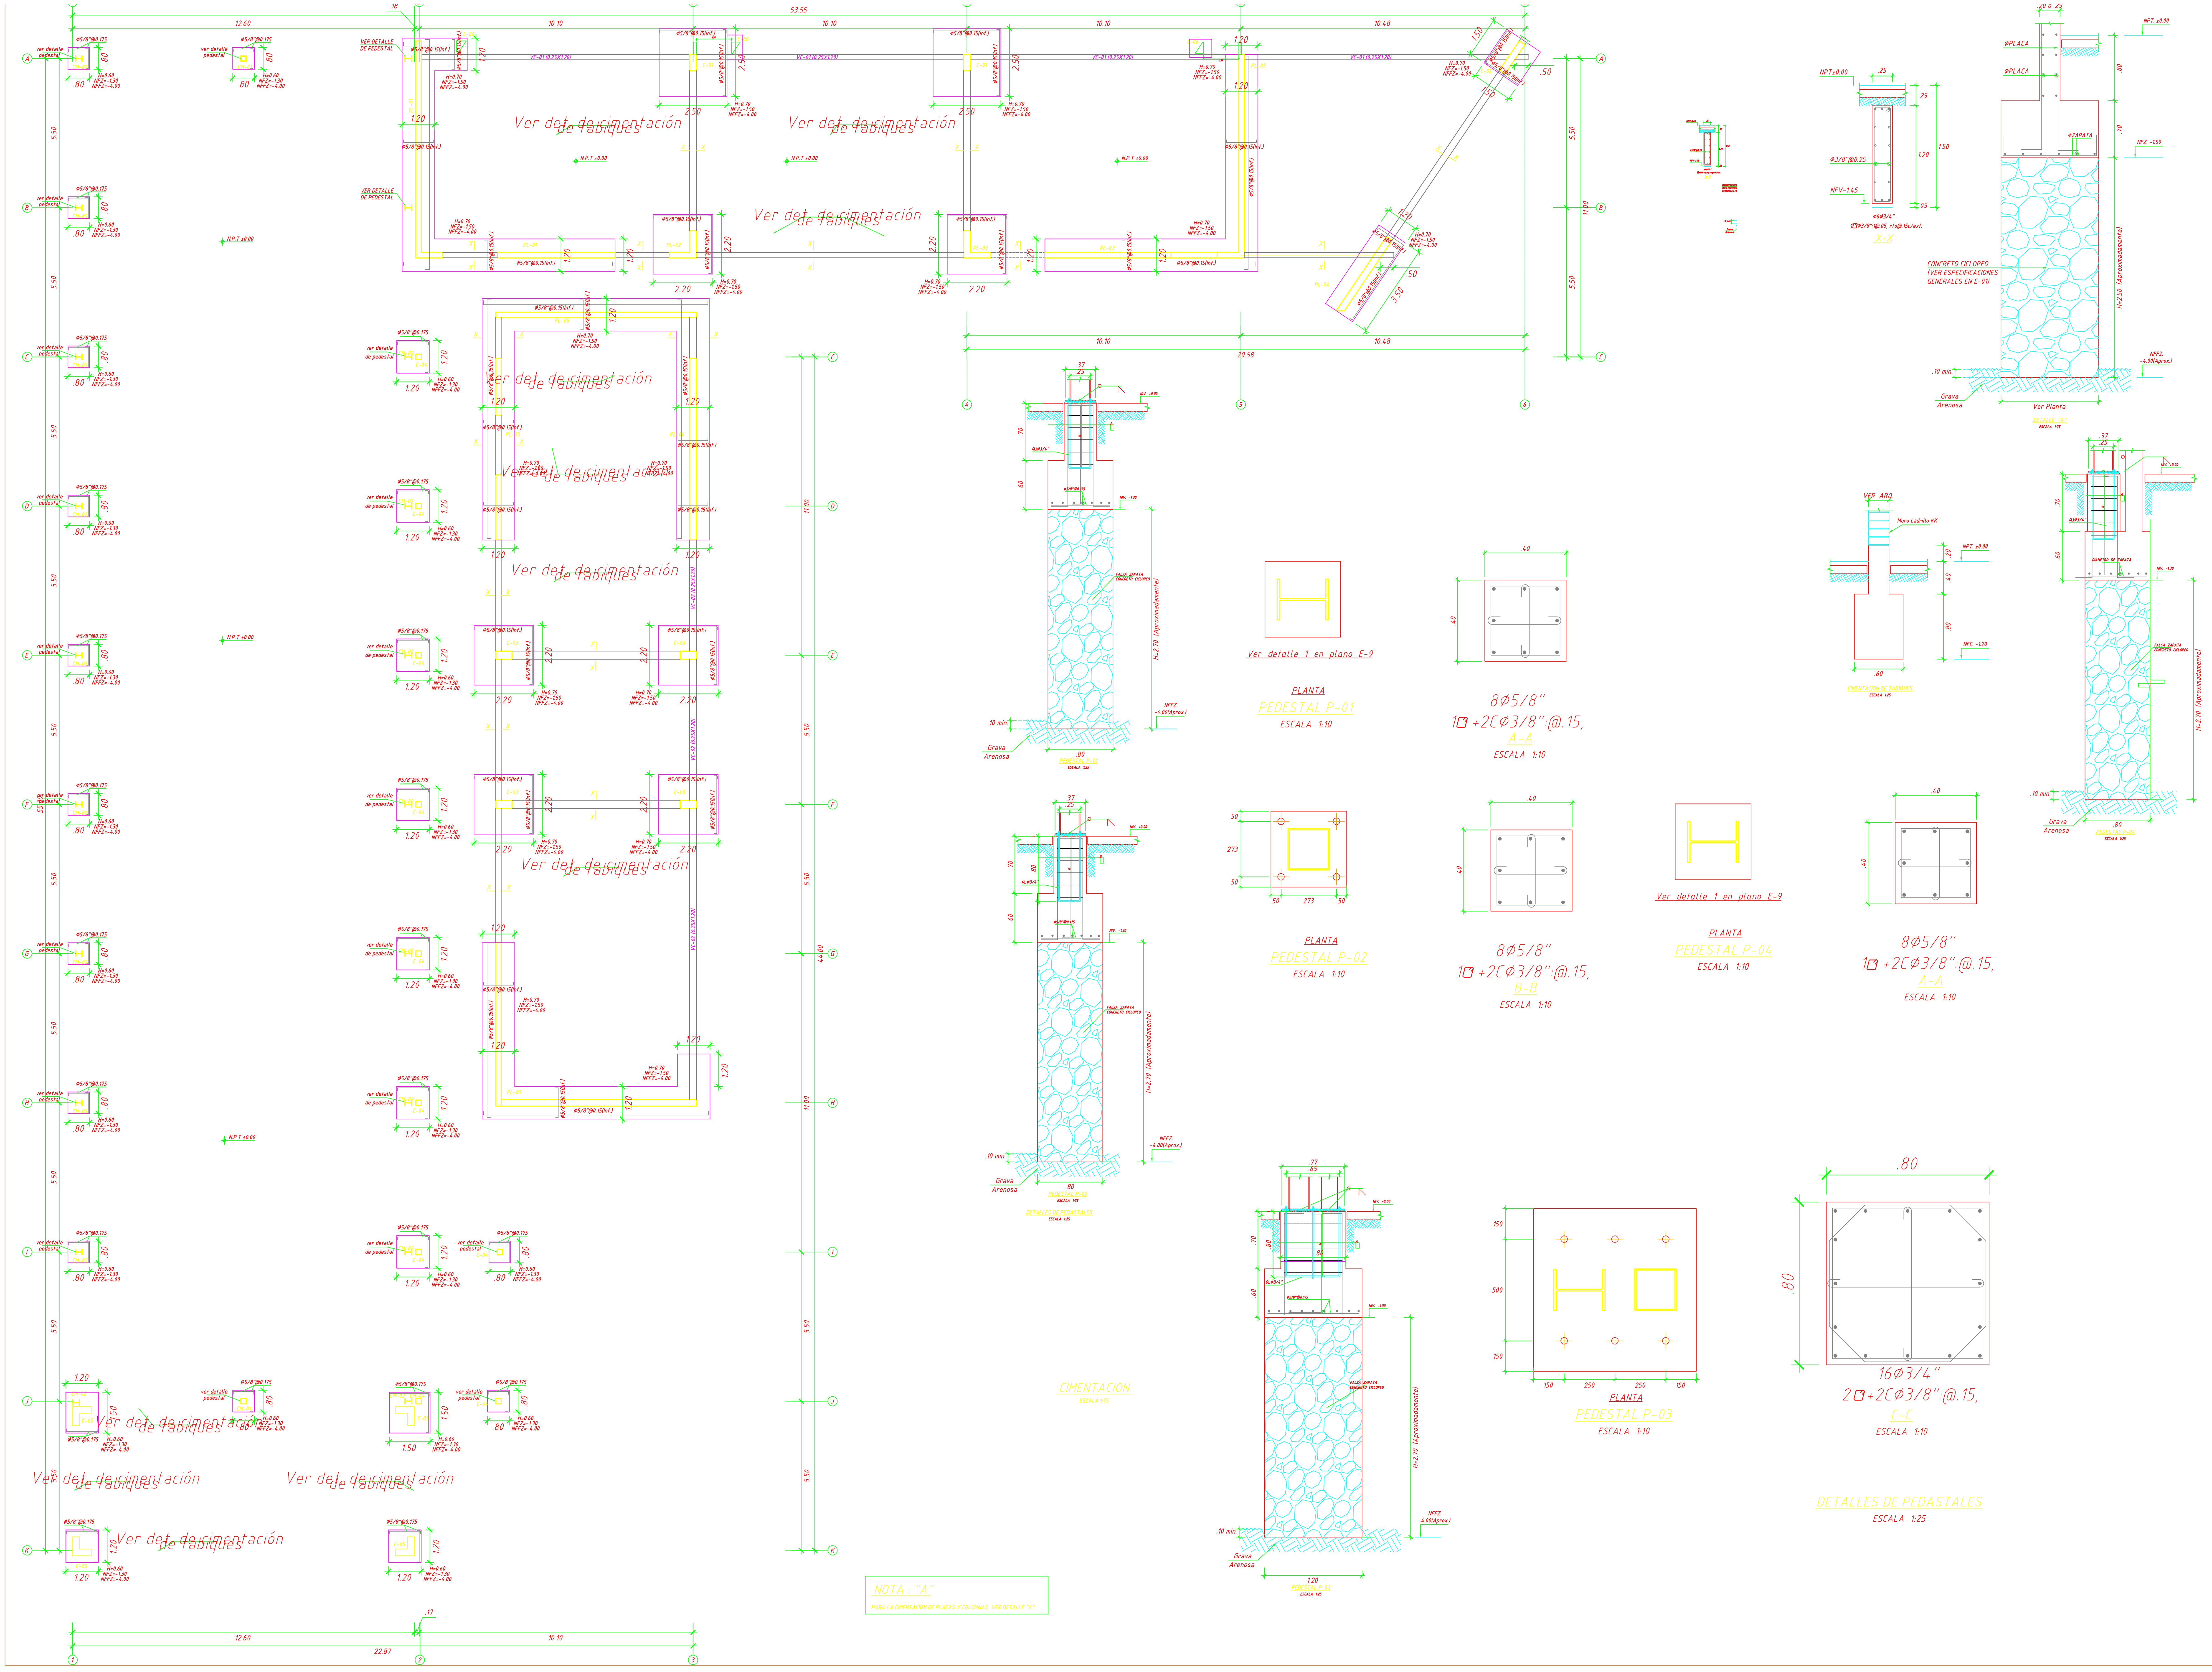

CIMENTACION
ESCALA:1:75

NOTA : "A"

PARA LA CIMENTACION DE PLACAS Y COLUMNAS VER DETALLE "A"

REVISIONES

# REV.	COMENTARIOS	FECHA
A	PARA MUNICIPIO	10-13
B	.	..
C	...	....

CODIGO DE PROYECTO:
00000-2013

UBICACION Y NOMBRE DE ARCHIVO:

PRISMA INGENIERIA

A.MUÑOZ - D.QUIUN - M.TINMAN
CIP. Nro. 27329 CIP. Nro. 28114 CIP. Nro. 34696

PROYECTO:
CAMPUS 3 USIL
SEDE PACHACAMAC

UBICACION :
REGION: LIMA
PROVINCIA: LIMA
DISTRITO: PACHACAMAC
Av./Ca./Psje: FUNDO LA CAROLINA - SECCIÓN B - SUBLOTE 1

PROPIETARIO :
ASOCIACIÓN PROMOTORA
EDUCATIVA SAN CARLOS BORROMEO

ESTRUCTURAS

PLANO:
CIMENTACION
CORTES DE CIMENTACION
DETALLES DE CIMENTACION
PEDESTALES

DISEÑO:
MARCOS TINMAN BEHAR
PEDRO CRUZ HUAMAN
RUBEN ANCASSI HUAYRA
JOHAN JAMES HINOSTROZA

ING. RESPONSABLE:

DIBUJO CAD : F.A.E.
REVISION: M.T.B.

LAMINA :
E-03

FECHA : OCTUBRE 2013
ESCALA : 1/75 1/25 1/10